
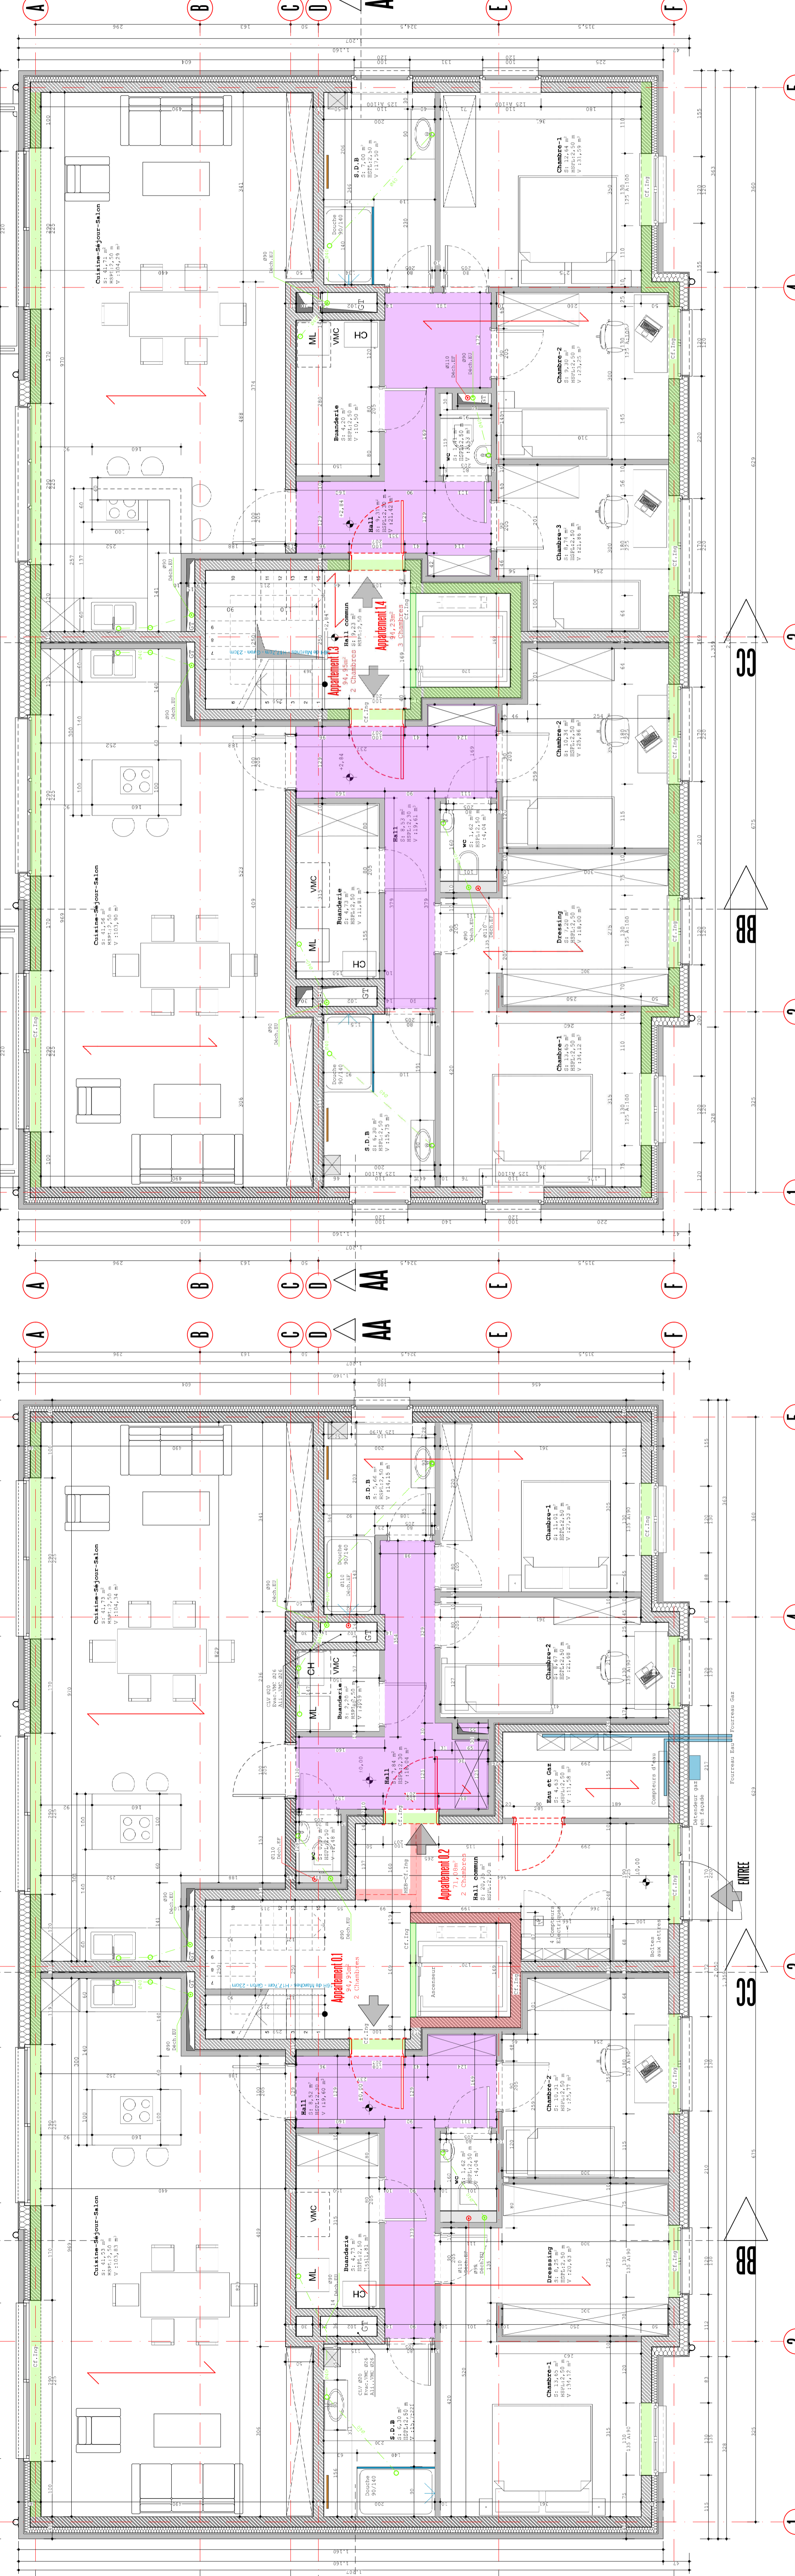


Fondation - Bâtiment - A (1/50)

Fondation - Bâtiment - B (1/50)

Matériaux

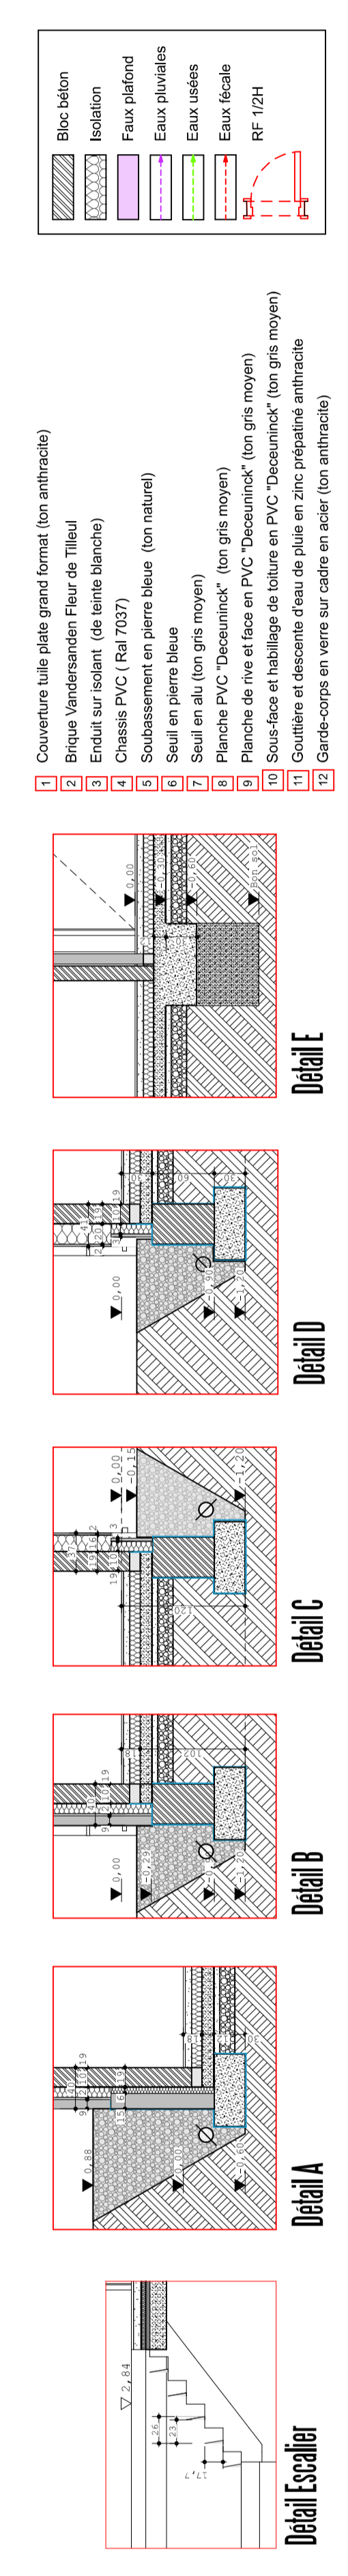

1er Etage - Bâtiment - A/B (1/50)

1er Etage - Bâtiment - A/B (1/50)

**a<sup>2</sup>bw sprl**  
Atelier des Architectes Emmanuel Nollet - Société civile d'architectes  
Tel: 0377478718 - Gsm: 0488101848 - www.a2bw.be

**Equipe**

Mohamed BRASSEUR  
Xavier WOLFFES  
Moussa LARSENIS

Architecte associé  
Architecte associé  
Architecte collaborateur

**Construction de deux immeubles de 6 appartements**

**Maitre de l'ouvrage** Immobilière du Bois des chênes SCRL  
Rue du Rivage, 165  
5100 DAVE

**Lieux des travaux** 5150, rue du CARMEL - Av. CHARLES DE GAULES  
Nemur T Dv. Floreffe - section A - n° 5201L

**Dossier n°2016-37**

**As-Built**  
Plan de finitions  
Plan de construction

Feuille: 01/04 - A0

**Signature pour accord**


Le maître de l'ouvrage: L'Immobilière  
L'architecte: L'Immobilière



Ce plan est la propriété intellectuelle de a²bw sprl. Toute réimpression, même partielle, en est formellement interdite sans autorisation écrite de a²bw sprl.




2eme Etage - Bâtiment - A/B (1/50)

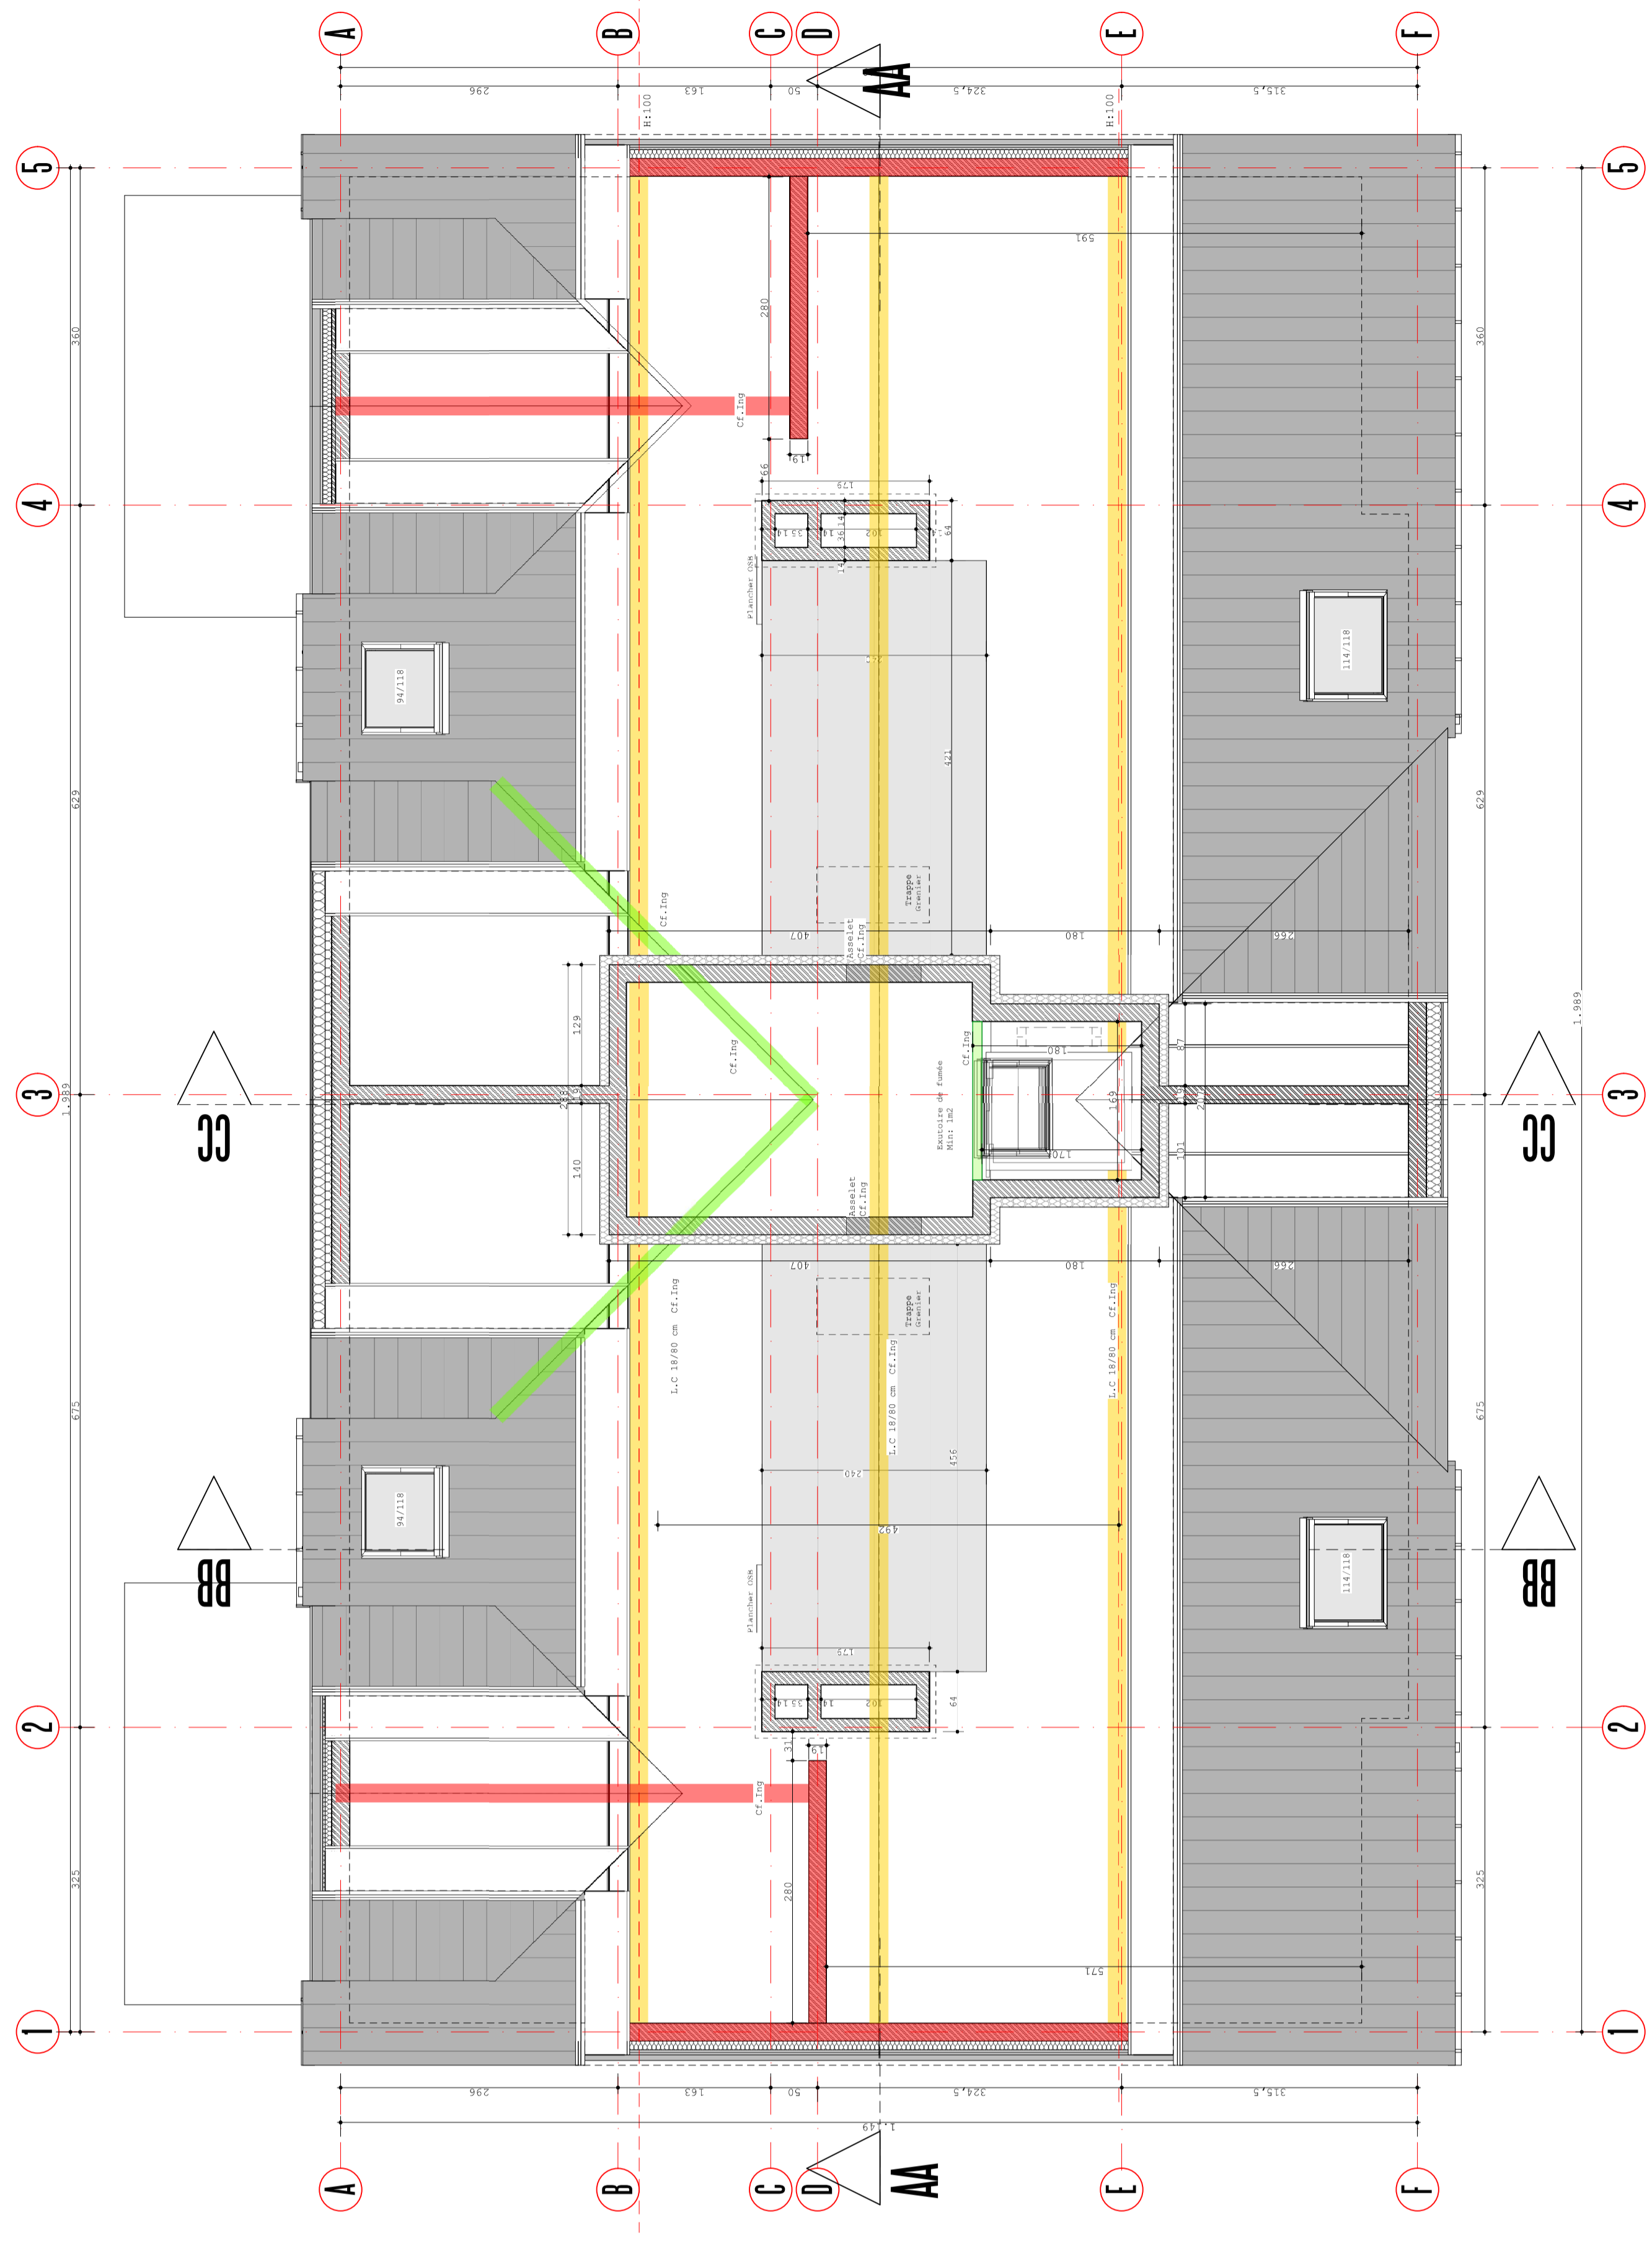

Comble - Bâtiment - A/B (1/50)

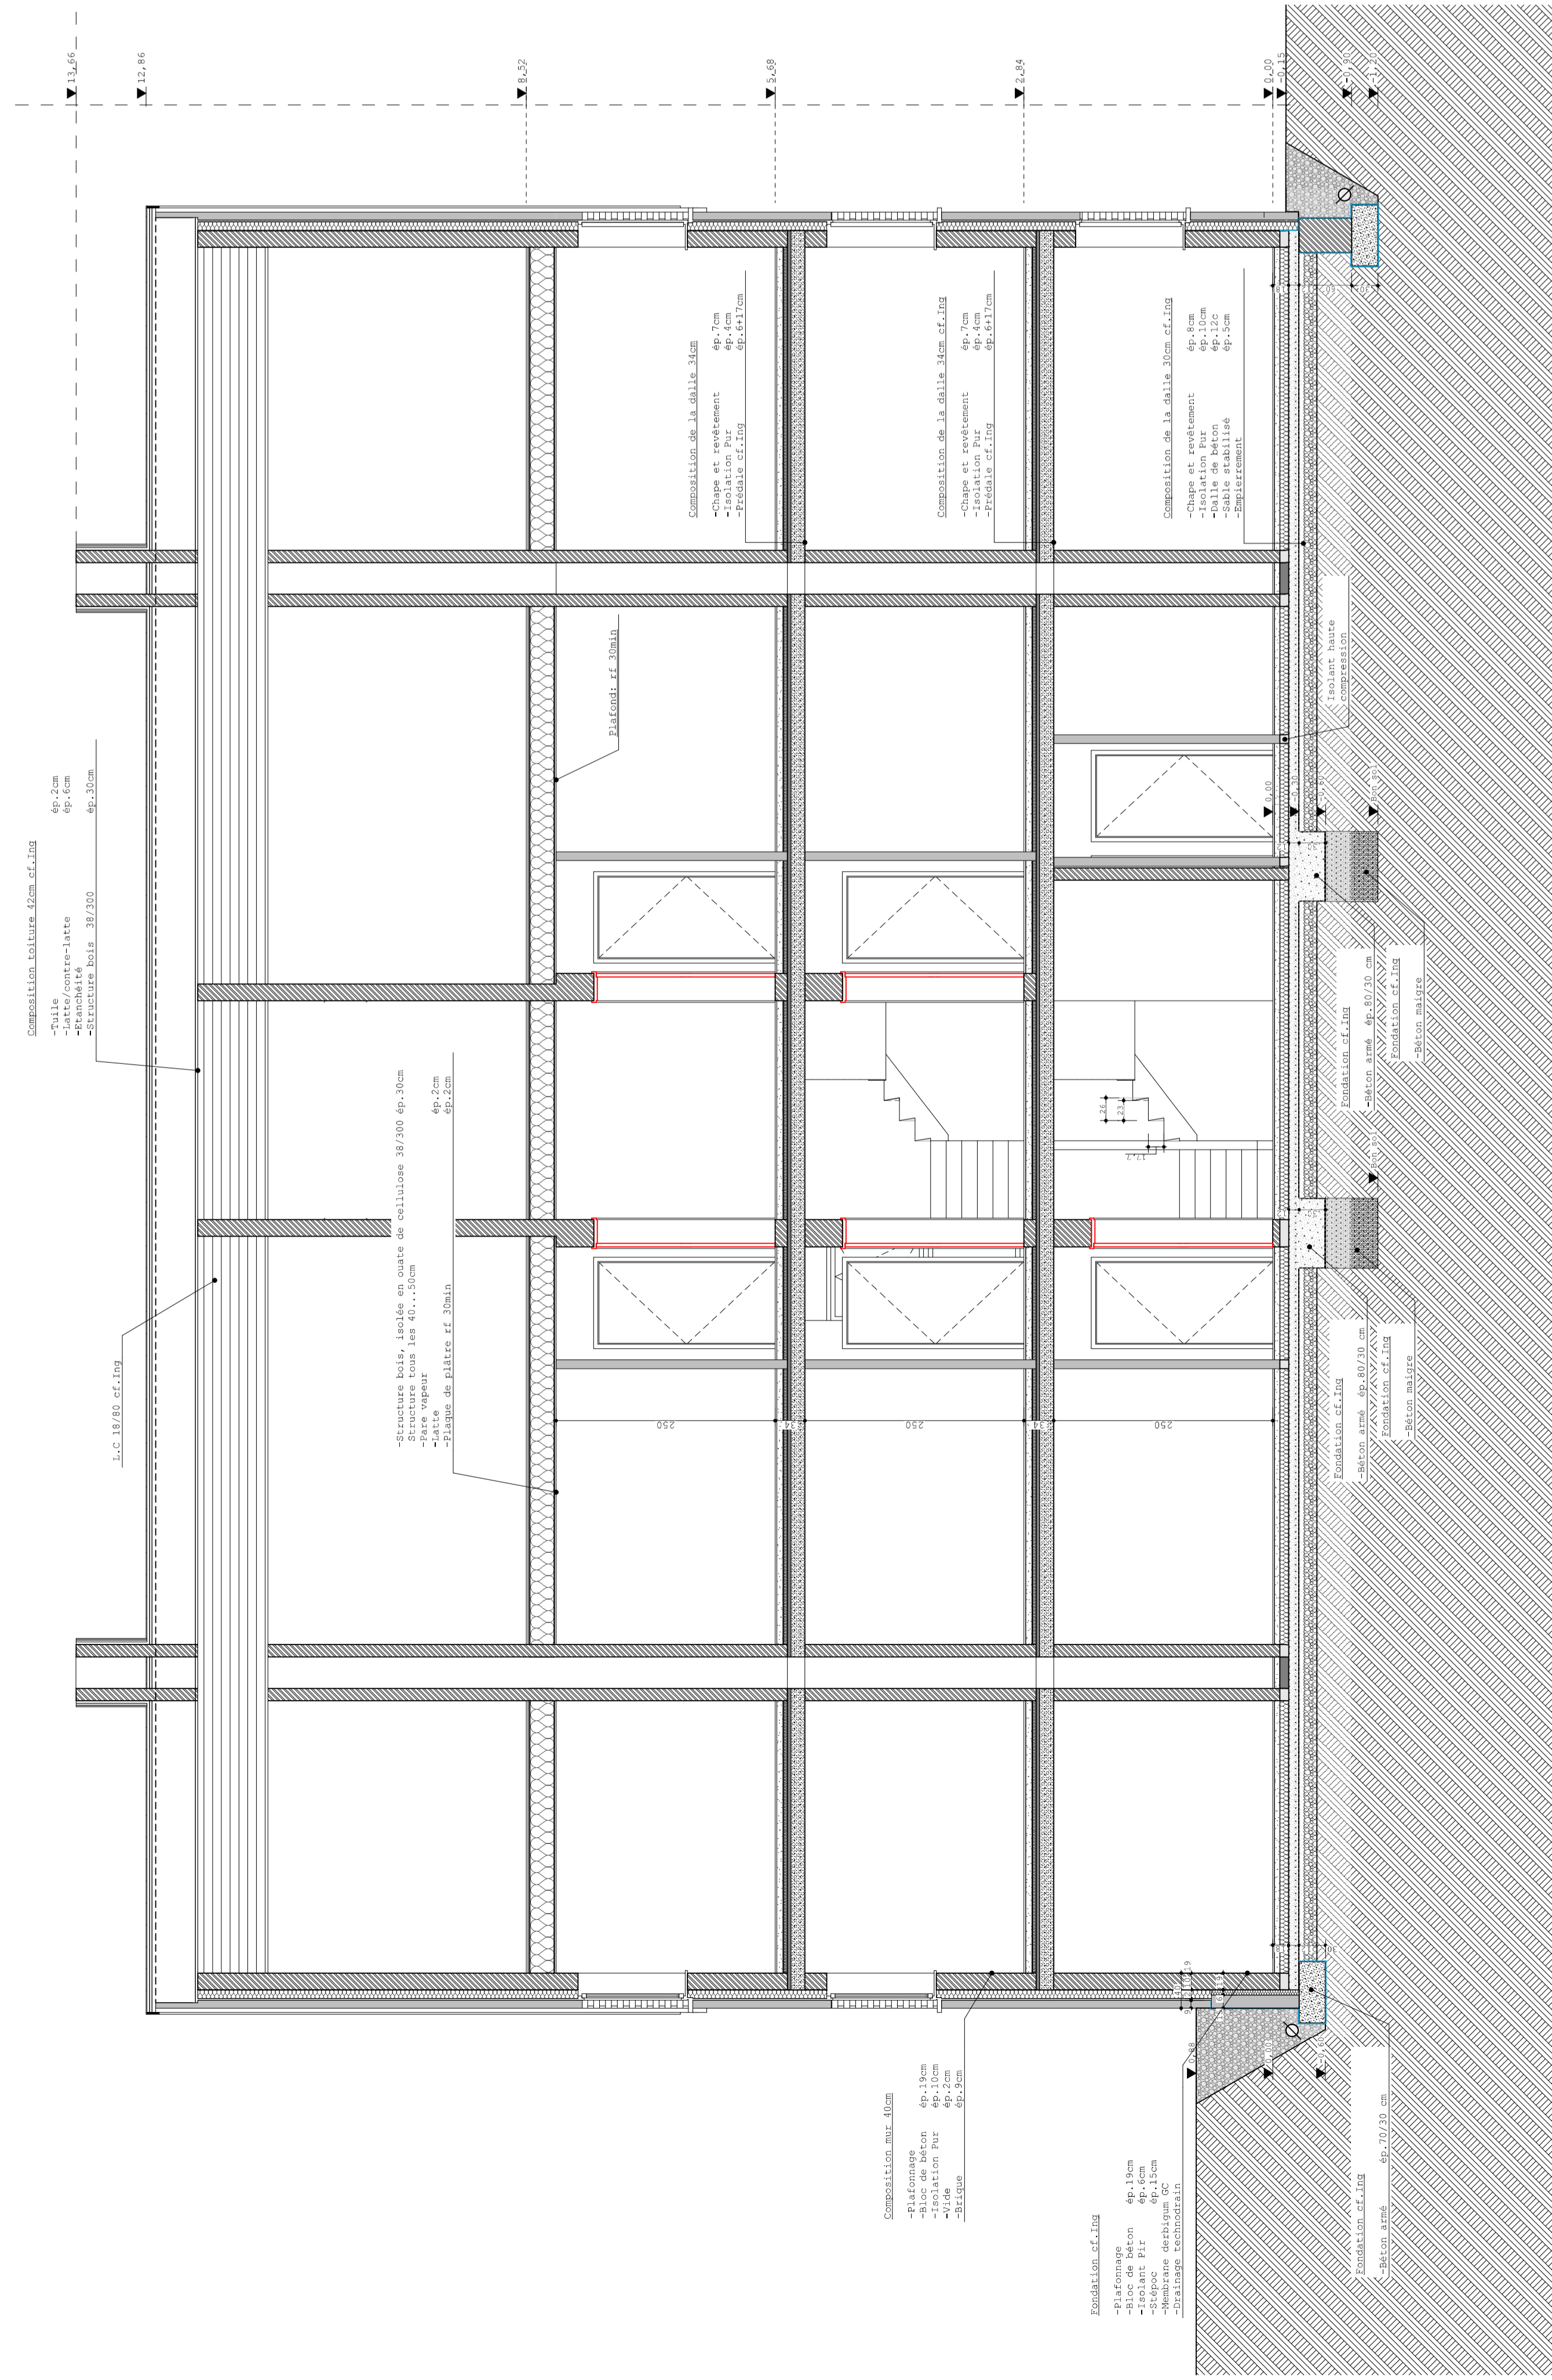

Coupe de principe - A-A - Bâtiment - B (1/50)

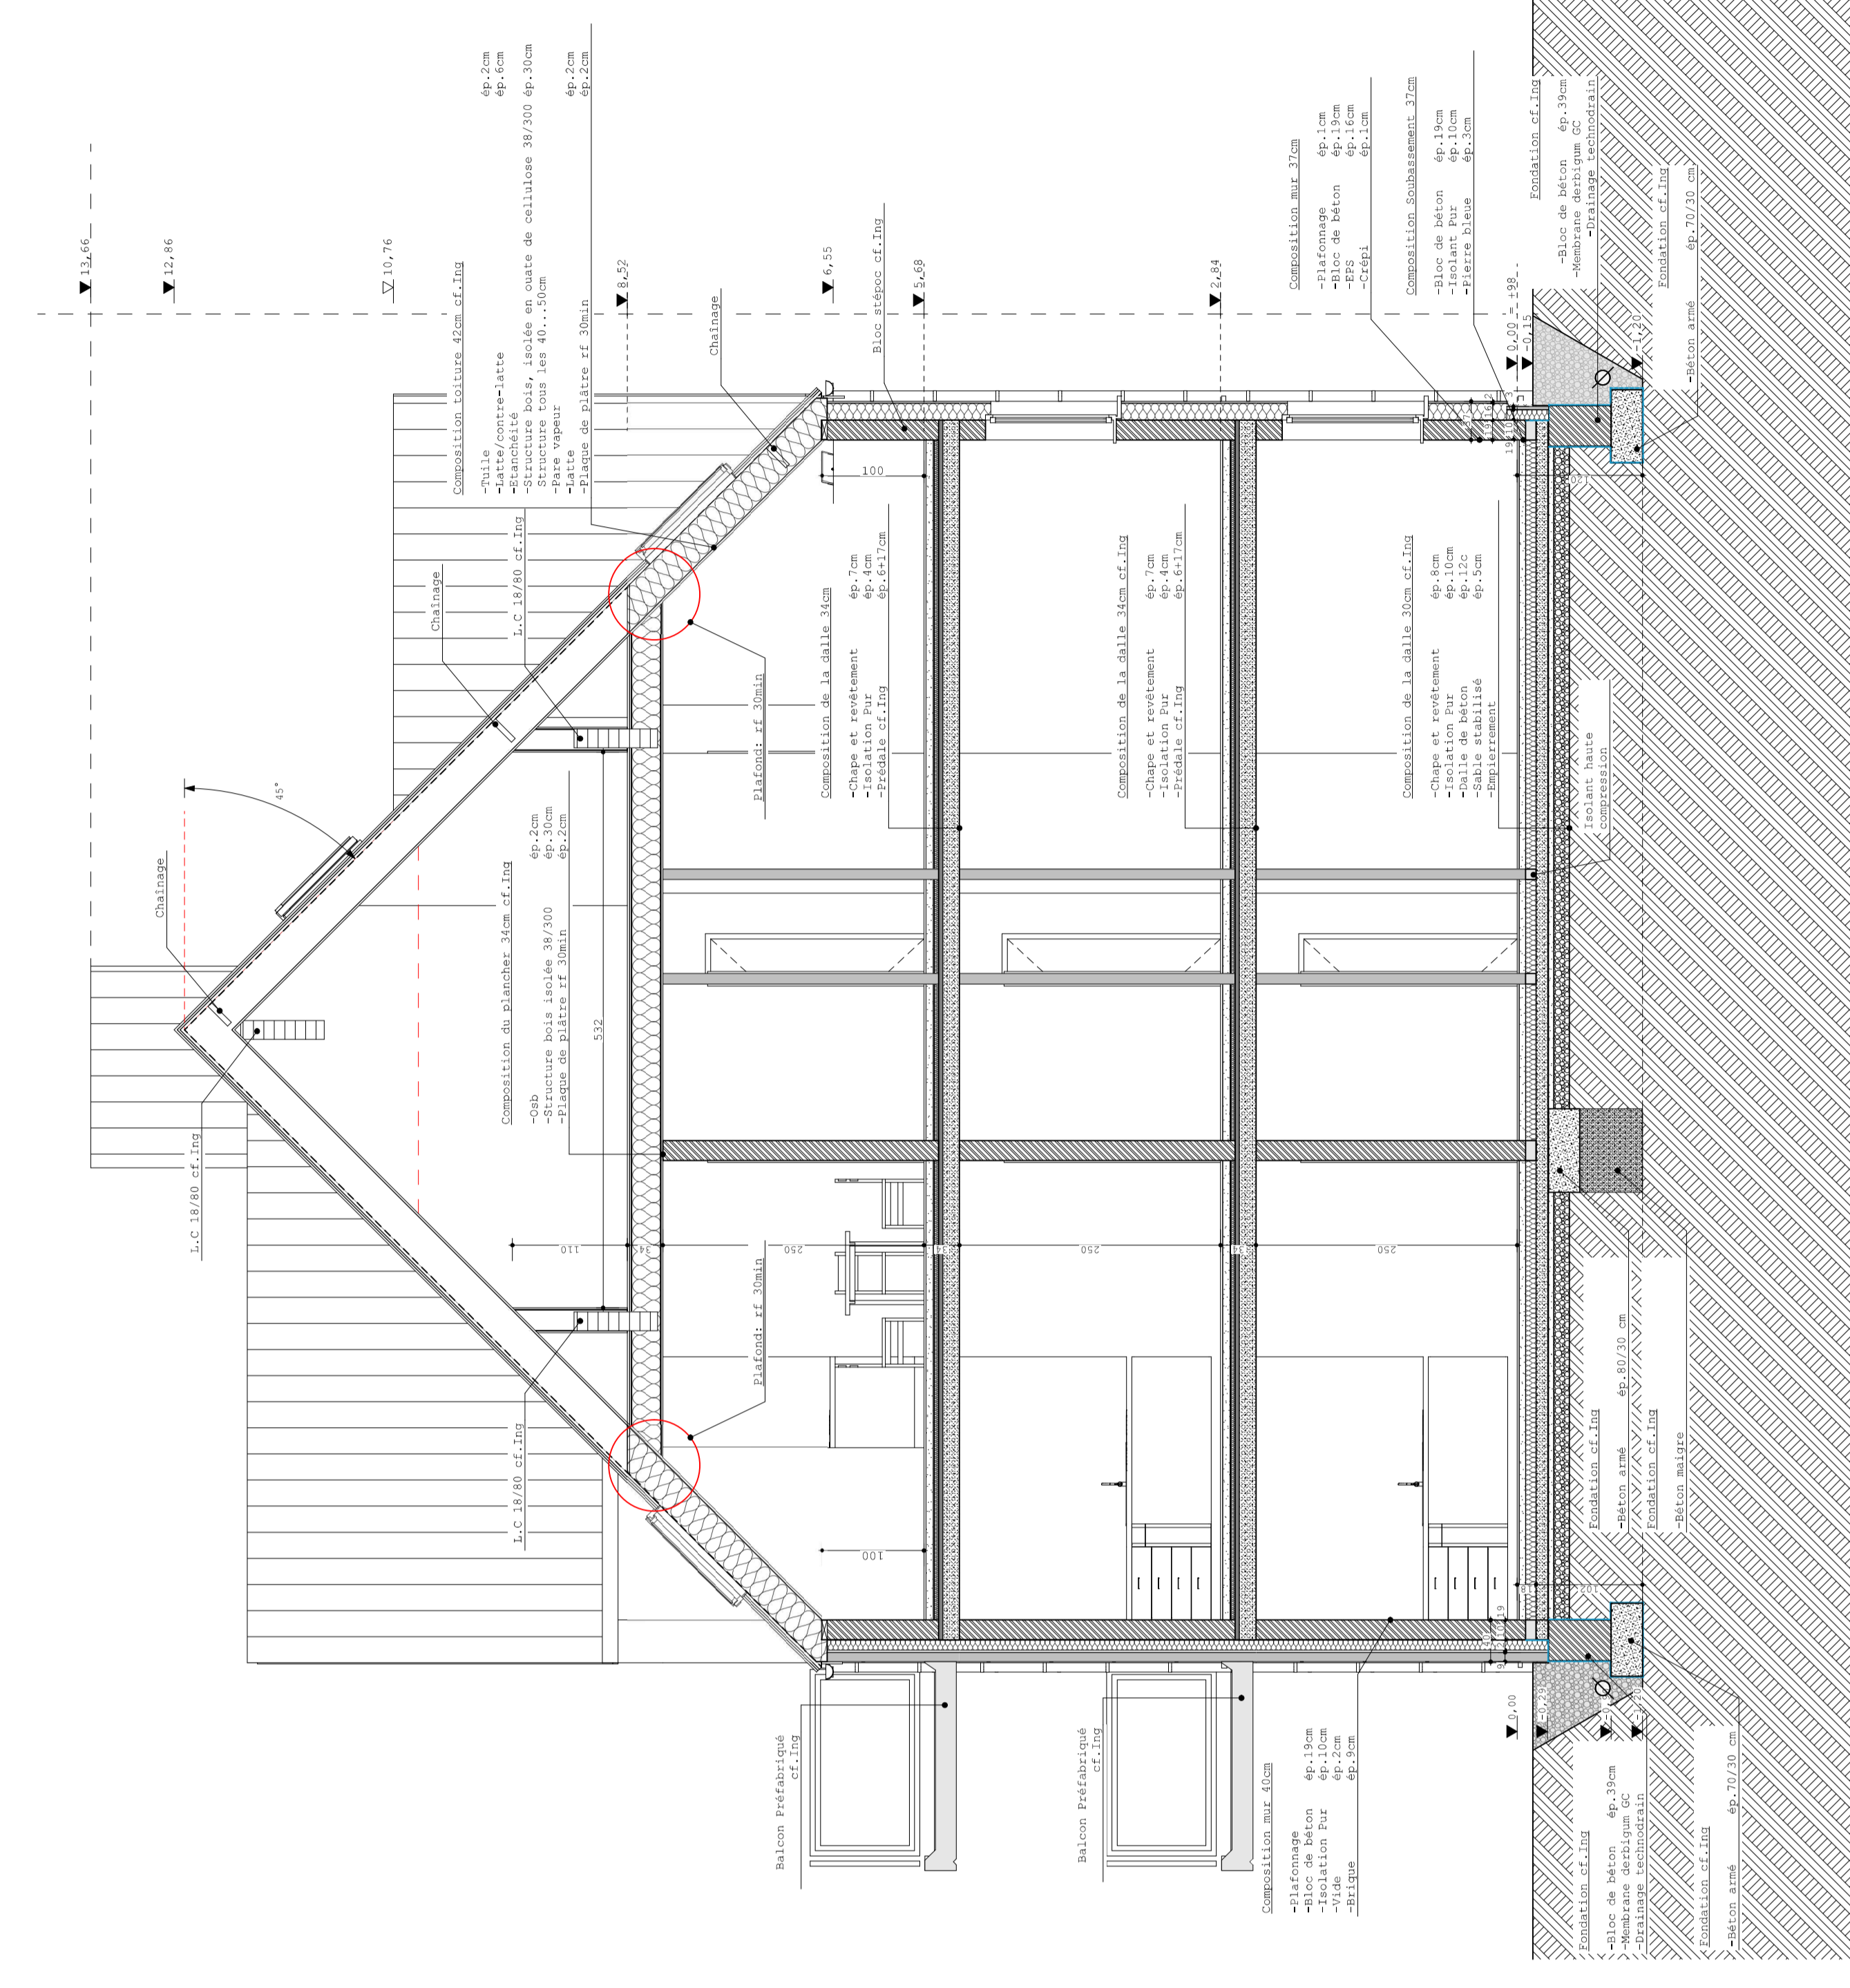

Coupe BB de principe - Bâtiment - A/B (1/50)

**Matériaux**


**Légende**

- Isolation
- Eau pluviale
- Eau usée
- Eau froide
- RF (ZH)

**a<sup>2</sup>bw sprl**  
Atelier des Architectes Emmanuel et Nicolas - Société civile d'architectes  
Rue du Rivage, 165 - 5100 DAVE  
Tel: 04774 78 78 - Gsm: 048161 84 48 - www.a2bw.be

**Equipe**

Michel BRASSEUR  
Xavier VOLES  
Archieve associé  
Archieve associé  
Mélina LARONDIS

**Construction de deux immeubles de 6 appartements**

**Maitre de l'ouvrage** Immobilière du Bois des chênes SCRL  
Rue du Rivage, 165  
5100 DAVE

**Lieux des travaux** 5150, rue du CARMEL - AN CHARLES DE GAULES  
Nemur T Duv. Floreffe - section A - T 5201L

**Dossier n°2016-37**

Commune  
30/05/2018  
09/08/2017  
03/11/2017  
06/22/2018

Dossier par  
DAVA  
Index B  
Index C  
Index D

**As-Built**  
Plan d'Etat Etage  
Plan d'Etat Comble  
Coupe AA  
Coupe BB

Feuille: 02/04 - A0

**Signature pour accord**

Le maître  
Le maître de l'ouvrage  
L'architecte

Ce plan est la propriété intellectuelle de a²bw sprl. Toute réimpression, même partielle, est strictement interdite sans autorisation écrite de a²bw sprl.